


- homlokzati anyagok:**
- 1 klinker téglaburkolat okker (25x7,5x12) - ÖsterreichischesKlinker-Kontor
 - 2 klinker téglaburkolat okker (29x19x12) - ÖsterreichischesKlinker-Kontor
 - 3 előregyártott vasbeton attika panel
 - 4 előregyártott vízszintesen átforduló vasbeton attika panel
 - 5 előregyártott vasbeton előtető
 - 6 előregyártott vasbeton pengefal
 - 7 előregyártott vasbeton U keresztmetszetű hídfelem
 - 8 PREFA P.10 attika lefedés, világosszürke színben
 - 9 PREFA REYNOBOND panel, szegecselt kivitelben, grau metallic 980 színben
 - 10 PREFA P.10 korcolt lemezfedés, világosszürke színben
 - 11 PREFA négyszögszelvényű ereszcsonna, világosszürke színben
 - 12 PREFA REYNOBOND panel csavarozva,grau metallic 980 színben
 - 13 SCHÜCO AWS 60 ablak, RAL: 7039 színben
 - 14 SCHÜCO ADS 60 ajtó, RAL: 7039 színben
 - 15 SCHÜCO függönyfal, RAL: 7039 színben
 - 16 SCHÜCO függönyfalba épített automata tolóajtó, RAL: 7039 színben
 - 17 alumínium köpenylemez hőszigeteléssel
 - 18 KRÜLLUNG HORISO árnyékoló a panel takarásában
 - 19 KRÜLLUNG HORISO árnyékoló alumínium köpennyel
 - 20 In-Tech buklotégla tartó rendszer (horganyzott)
 - 21 2x2 db 20/20 cm-es üvegtégla, mögötte 4 nyílást lefedő 120x120 cm-es SCHÜCO AWS 60 fix ablak
 - 22 szellőzőrács gépészterv szerint
 - 23 fa tartóoszlop
 - 24 acélrács lecsavarozható elemekkel, közepén egyszárnyú kapuval
 - 25 kétszárnyú acélkapu, egyedi hőszigetelt hőhidas kialakítású
 - 26 vörösfenyő pallóburkolat bordázott felülettel, v = 4 cm
 - 27 perforáció a téglaburkolatban, mögötte ablakok
 - 28 monolit látszóbeton kerítés

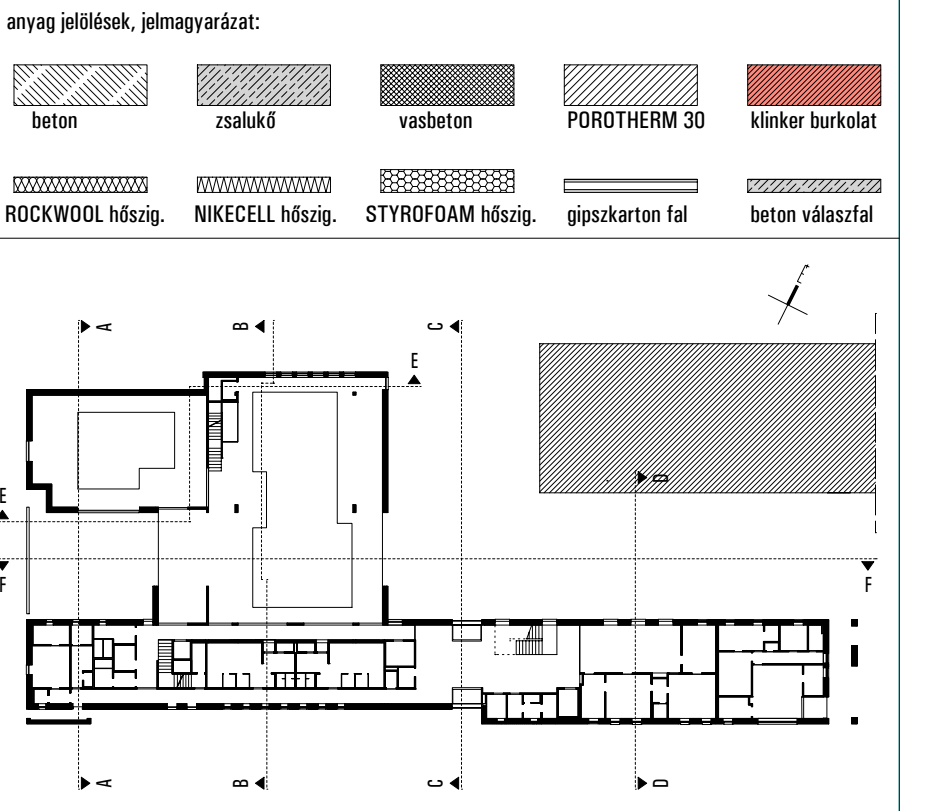

FIZIO - ÉS BALNEOTERÁPIÁS KÖZPONT

MEGVALÓSULÁSI TERV

ÉPÍTKEZÉS HELYE: 7030 PAKS, TÁNCSEGS KÖZ, 3525/2. HRSZ.

MEGBÍZÓ: PAKI IPARI PARK KFT 7030 PAKS, KÖLESDI ÚT 48.

FELELŐS ÉPÍTÉSZ TERVEZŐ: KERN ÉS KLENK ÉPÍTÉSZETI BT. 7030 PAKS, DUNA U.1/A. TEL:75421-441 FAX: 7516-100

ÉPÍTÉSZET	Kern Andrea	okl. építész-mérnök		Kern Andrea
	Klenk Csaba	okl. építész-mérnök	É/1-17-0330	Klenk Csaba
TARTÓSZERKEZET	Nagy László	okl. építész-mérnök	T 13-6436	
	Rákosi Zoltán	építész-mérnök		
GÉPÉSZET	Takács Tibor	okl. gépészmérnök	GT/17-0459	
VILLAMOSSÁG	Csikós György	okl. villamosmérnök	V-1/17-0070	

KELETI HOMLOKZAT

2013.05.12. 10/2009 M = 1:50

M-17

A terv a Kern és Klenk Építészeti St. alkotása, mely szerzői jogvédelem alatt áll. A projektben jelzett felelősök feladataik elvégzéséhez csak a szerzői jogszabályokkal összhangban lehetnek.