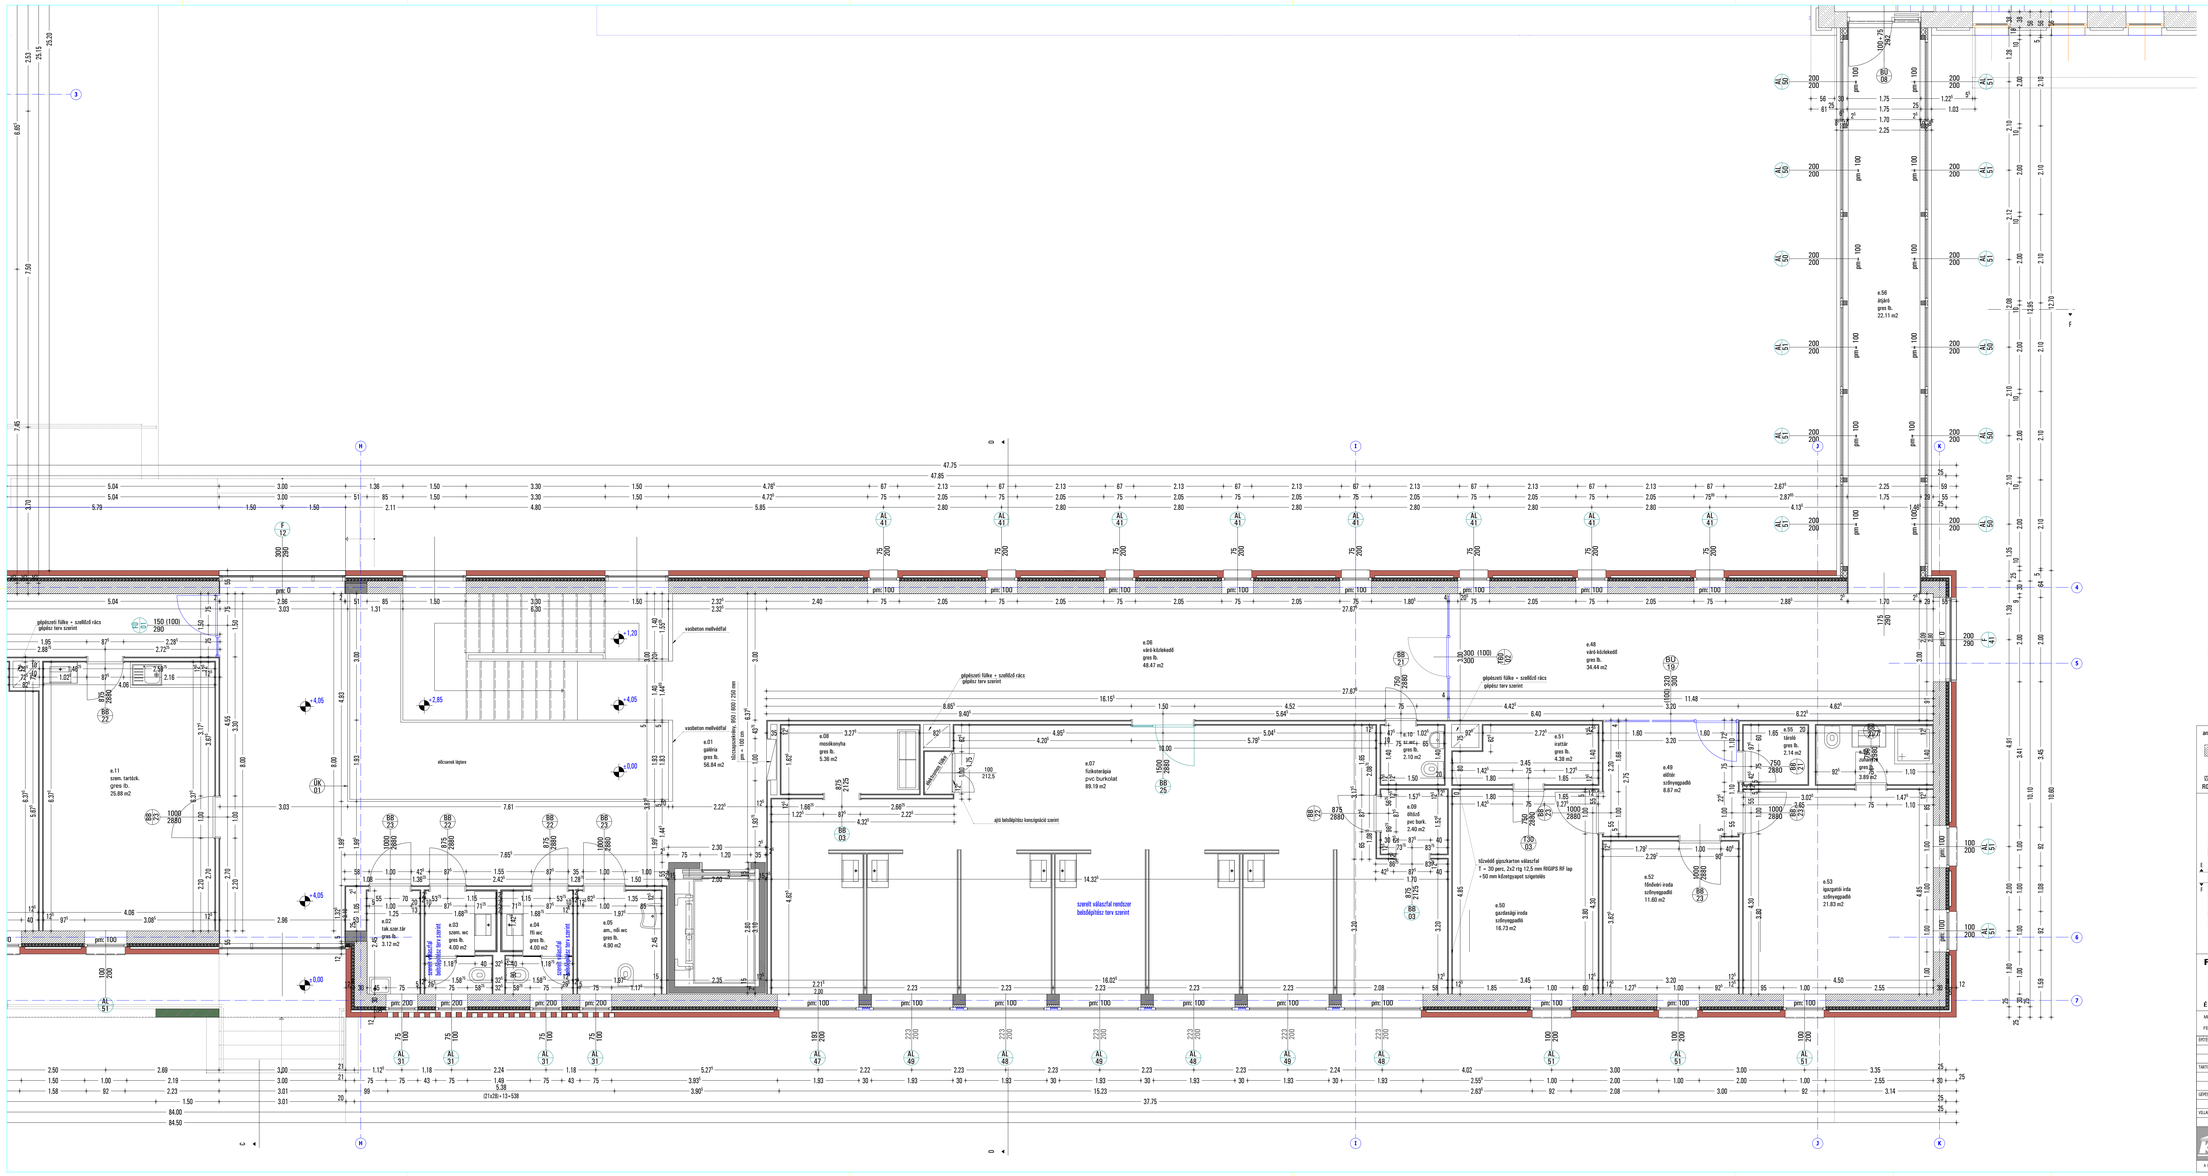

Megjegyzések:

- az emeleti helyiségek álmennyezettel készülnek. Az álmennyezet tervét, részletes specifikációját lásd: belsőépítészeti tervdokumentáció műszaki leírásában, illetve álmennyezeti tervlapján!

- a helyiségek falburkolatára vonatkozó előírásokat, specifikáiót lásd: belsőépítész tervdokumentáció tervlapján; valamint a belsőépítész terv burkolat kiírásában!

anyag jelölések, jelmagyarázat:

beton | zsalukő | vasbeton | POROTHERM 30 | kőnker burkolat

ROCKWOOL hőszig. | NIKECELL hőszig. | STYROFOAM hőszig. | gipszkarton fal | beton válaszfal

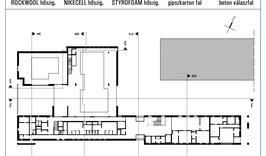

FIZIO - ÉS BALNEOTERÁPIÁS KÖZPONT

MEGVALÓSULÁSI TERV

ÉPÍTKEZÉS HELYE: 7030 PAKS, TÁNCSICS KÖZ, 3525/2. HRSZ.

MEGBÍZÓ: PAKI IPARI PARK KFT 7030 PAKS, KÖLESD ÚT 46.

FELELŐS ÉPÍTÉSZ TERVEZŐ: KERN ÉS KLENK ÉPÍTÉSZETI BT. 7030 PAKS, DUNA U. 1/A. TEL.75421-441 FAX.75910-100

ÉPÍTÉSZET			
Kern Andrea	ok. építőmérnök		
Klenk Csaba	ok. építőmérnök	ÉS-17-0230	
TARTÓSZERKEZET			
Nagy László	ok. építőmérnök	T-13-0406	
Rácsai Zsolt	építőmérnök		
GÉPÉSZET			
Takács Tibor	ok. gépészgépész	GT-17-0409	
VILLAMOSSÁG			
Csillag György	ok. villamosmérnök	V-LT-7070	

EMELET ALAPRAJZA - 2/2

2013.05.12. | 10/2009 | M = 1:50 | M- 06

A terv a Kern és Klenk Építészeti Bt. akadás, nem vonatt jogvásárnak érvé. A jelzetben pontt feszetén 10 tanmenti felhasználása csak a szerző hozzájárulásával lehetséges.

m/sz = 594 / 1200 (0.71m2)

Alliplan 2009