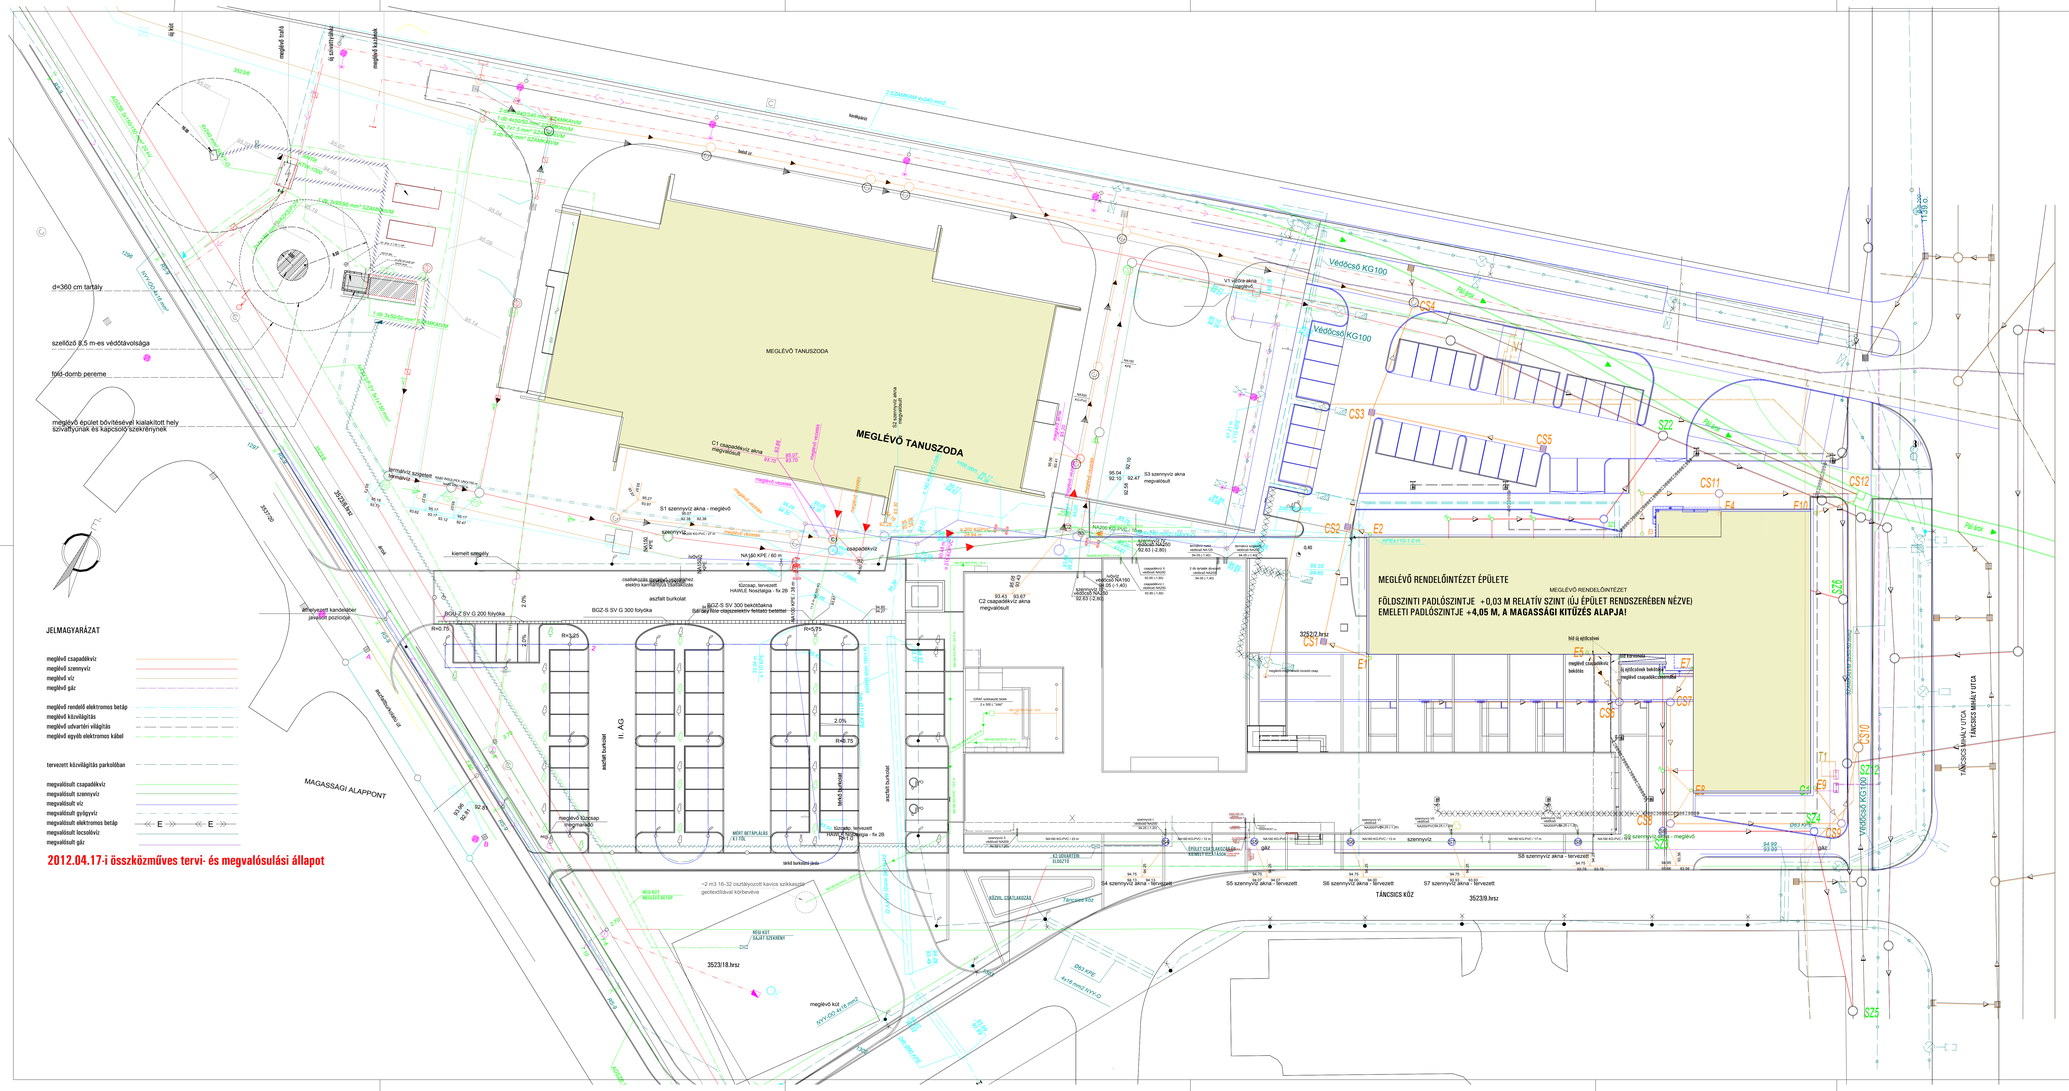
MEGLÉVŐ TANUSZODA
MEGLÉVŐ TANUSZODA
MEGLÉVŐ RENDELŐINTÉZET ÉPÜLETE
MEGLÉVŐ RENDELŐINTÉZET
FÖLDSZINTI PADLÓSZINTJE +0,03 M RELATÍV SZINT (ÚJ ÉPÜLET RENDSZERÉBEN NÉZVE)
EMELETI PADLÓSZINTJE +4,05 M, A MAGASSÁGI KITŰZÉS ALAPJA!
TÁNCSICS KÖZ
TÁNCSICS MIHÁLY UTCA
MAGASSÁGI ALAPPONT
d=360 cm tartály
szellőző 8,5 m-es védőtávolsága
föld-domb pereme
meglévő épület bővítésével kialakított hely szivattyúnak és kapcsoló szekrénynek
JELMAGYARÁZAT
meglévő csapadékvíz
meglévő szennyvíz
meglévő víz
meglévő gáz
meglévő rendelő elektromos betáp
meglévő közvilágítás
meglévő udvartéri világítás
meglévő egyéb elektromos kábel
tervezett közvilágítás parkolóban
megvalósult csapadékvíz
megvalósult szennyvíz
megvalósult víz
megvalósult gyógyvíz
megvalósult elektromos betáp
megvalósult becsatlakozás
megvalósult gáz
2012.04.17-i összközműves tervi- és megvalósulási állapot
FIZIO - ÉS BALNEOTERÁPIÁS KÖZPONT
MEGVALÓSULÁSI TERV
ÉPÍTKEZÉS HELYE: 7030 PAKS, TÁNCSICS KÖZ, 3525/2. HRSZ.
MEGBÍZÓ: PAKI IPARI PARK KFT 7030 PAKS, KÖLCSEY UT 45.
FELELŐS ÉPÍTÉSZ TERVEZŐ: KERN ÉS KLINK ÉPÍTÉSZETI BT. 7030 PAKS, DUNA U.1/A. TEL:75/421-441 FAX: 75/510-150
ÉPÍTÉSZET: Kern Andrea ép. építészmérnök
Klink Csaba ép. építészmérnök É1-12-0228
TARTÓSZERKEZET: Nagy László ép. építőmérnök T 13-0436
Kárász Judit építőmérnök
GÉPÉSZET: Takács Tibor ép. épületgépész GT/17-0459
VILLAMOSSÁG: Csilkun Györgyi ép. villamosmérnök V-1/17-0075
ÖSSZKÖZMŰVES HELYSZÍNRAJZ
M- 01
2013.05.12.
10/2009
A terv a Kern és Klink Építészeti Bt. stúdiója, mely szerző jogvédelemre áll. Kizárólag jelzett feladatra való felhasználásra van a szerző hozzájárulásával lehetősége.
m/sz = 594 / 1300 (0.77m2)
Allplan 2013